



REST. TRAUBE RIKON KAT. NR 4183

KELLERGESCHOSS MST 1-50

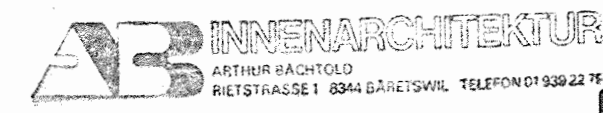

GEZ. 11.8.88
REV. 18.8.88
REV. 24.8.88
REV. 18.11.88
REV. 23.11.88
REV. 10.1.89
PLNR 8486/2 A


Städtische Werke Winterthur
Aufzugskontroll

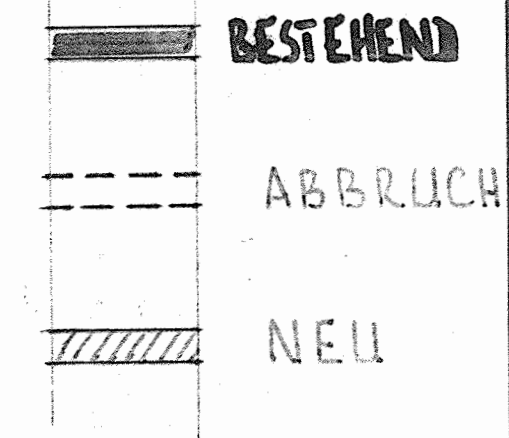


BAUHERREN K. Wese

ARCHITEKT AB INNENARCHITEKTUR

DATUM 30.5.89

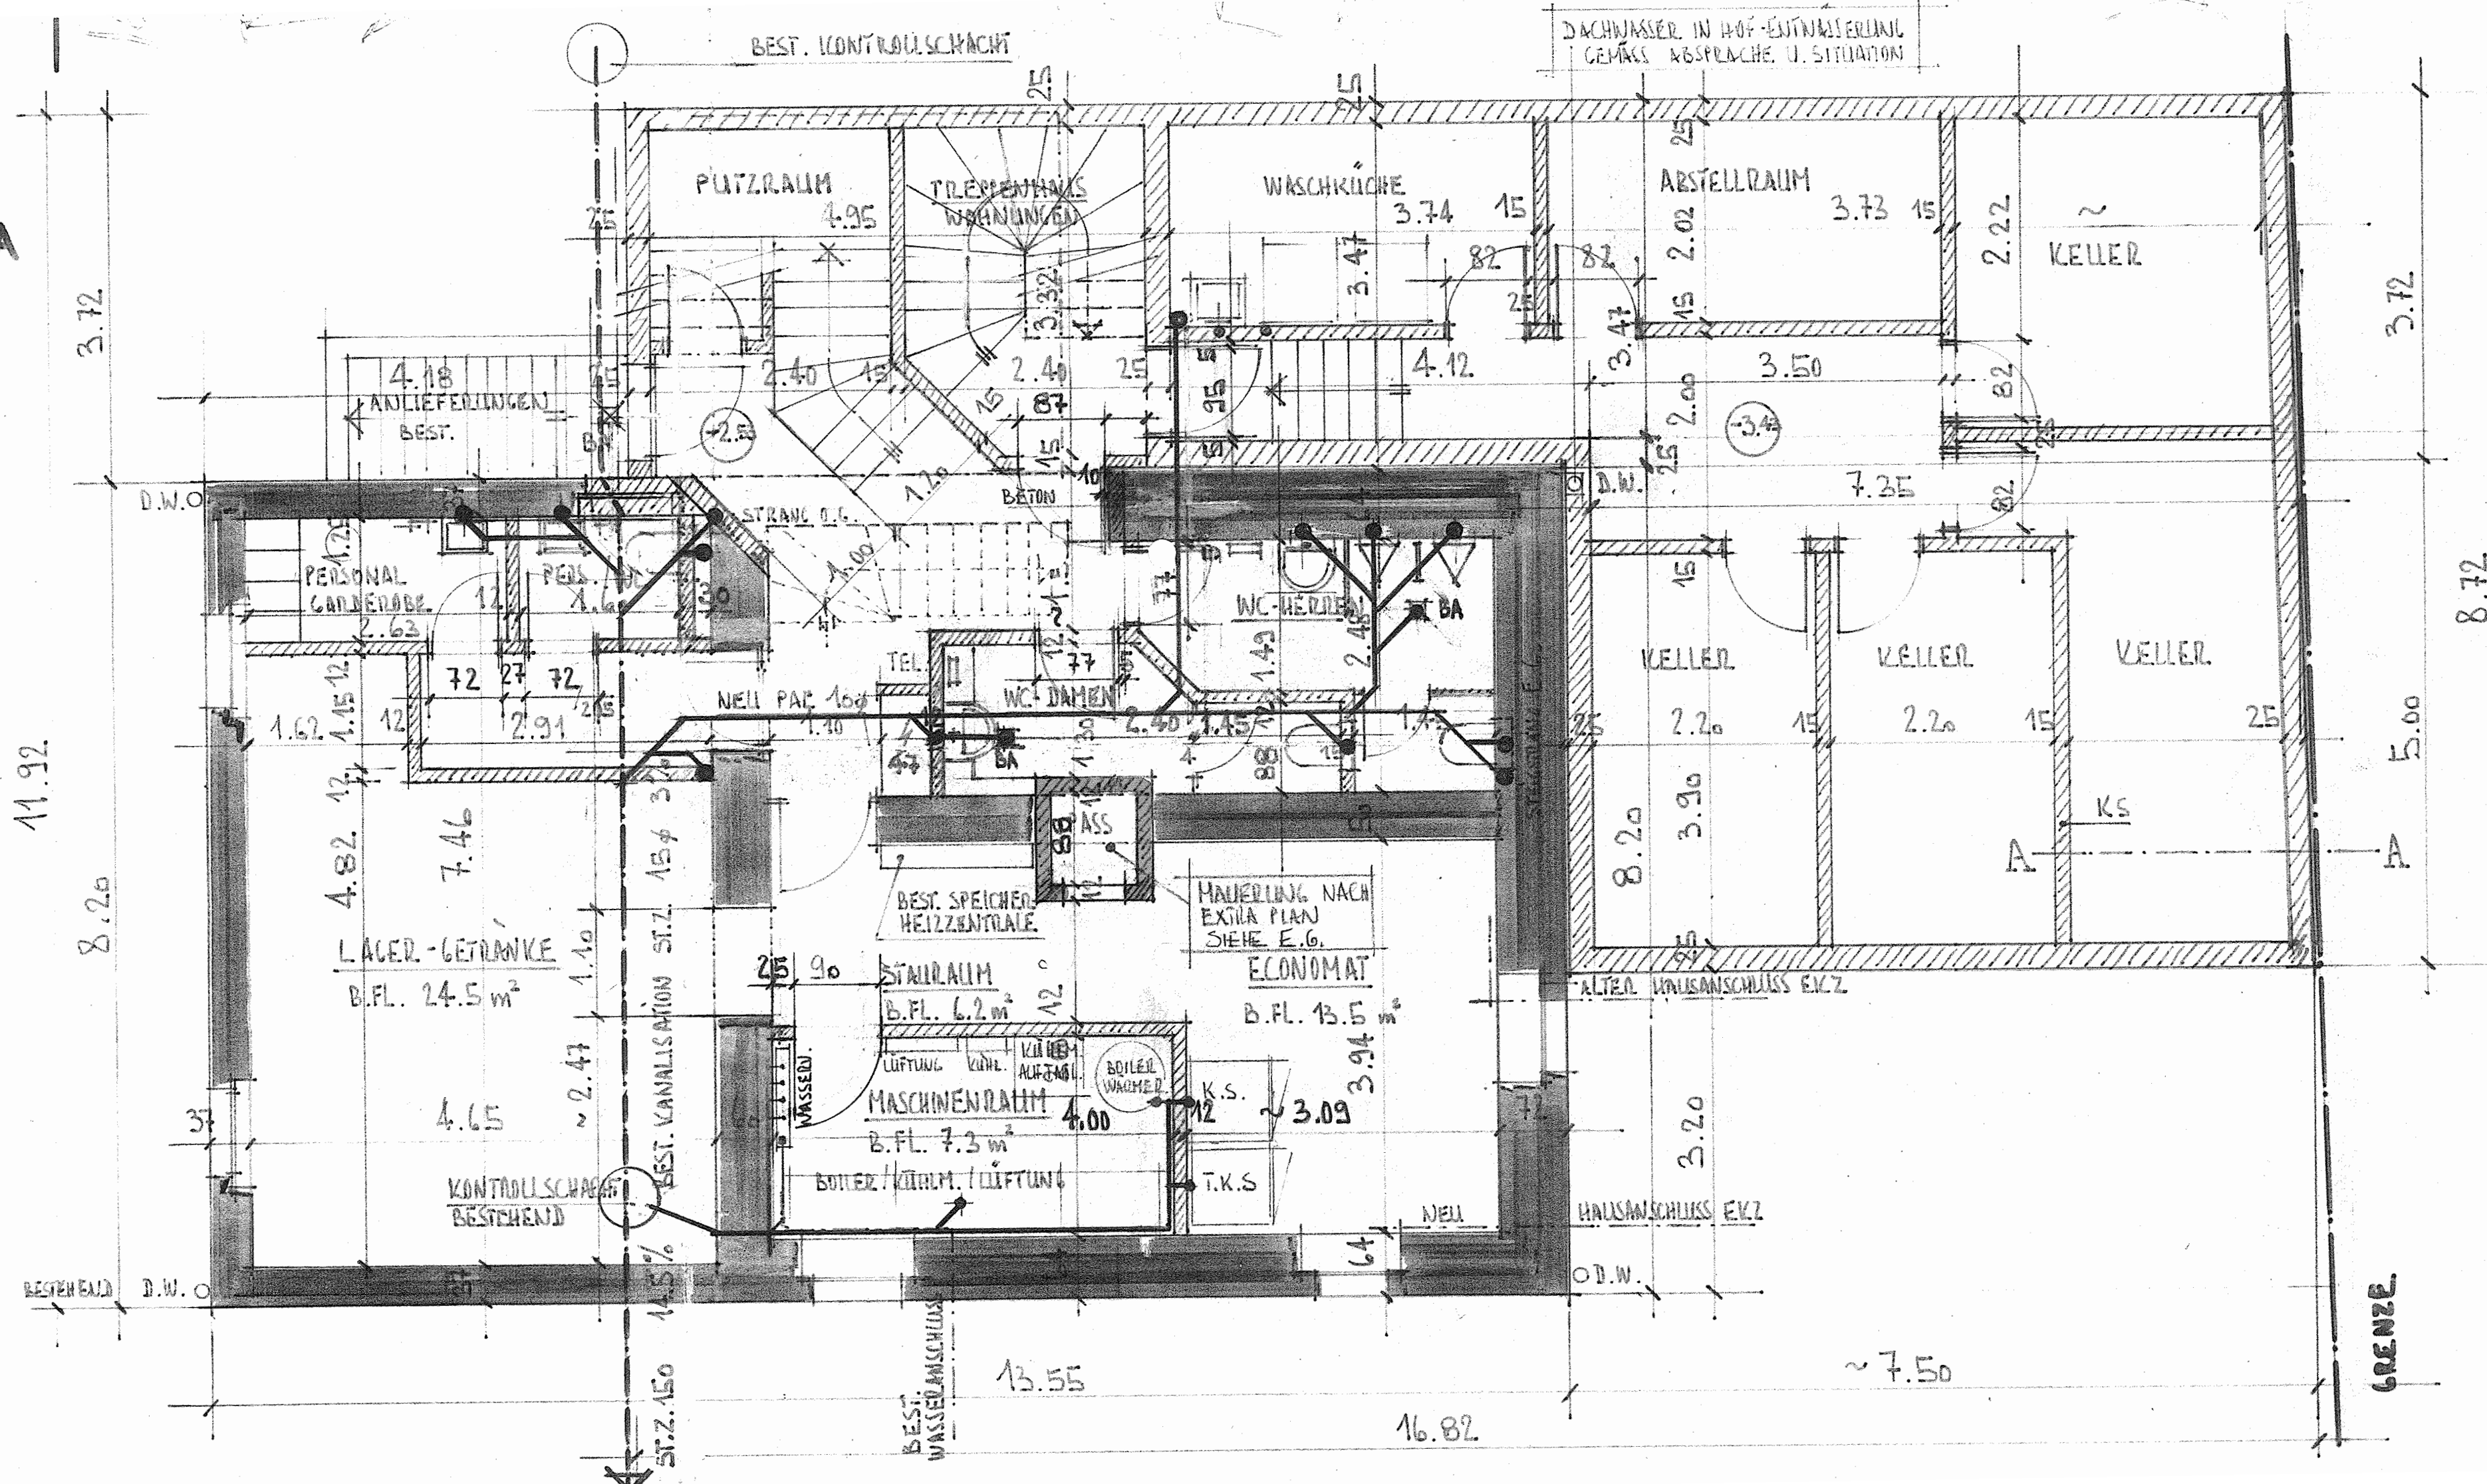


SCHNITT A-A

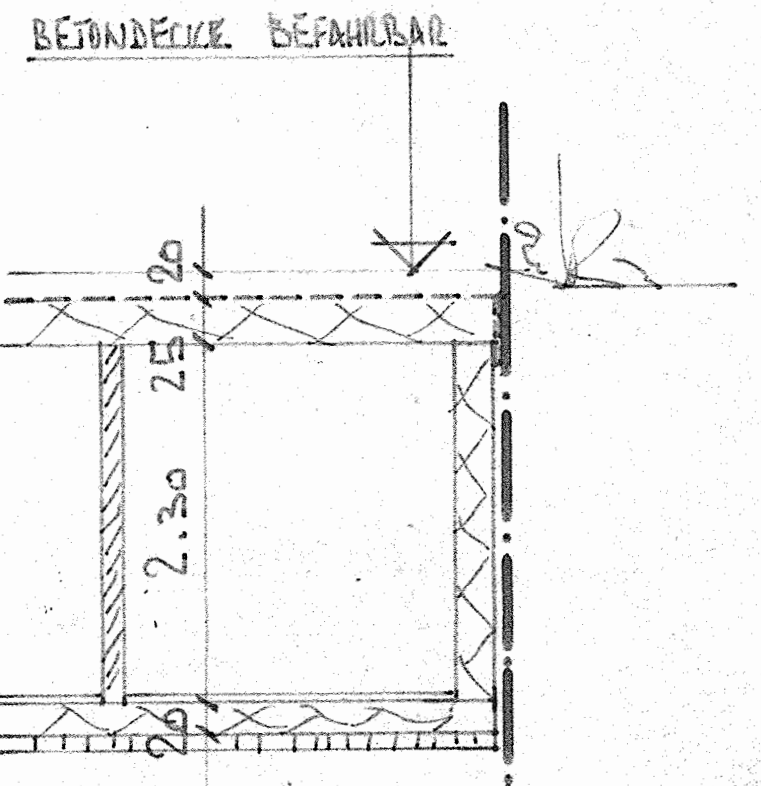

GRENZE


GRENZE

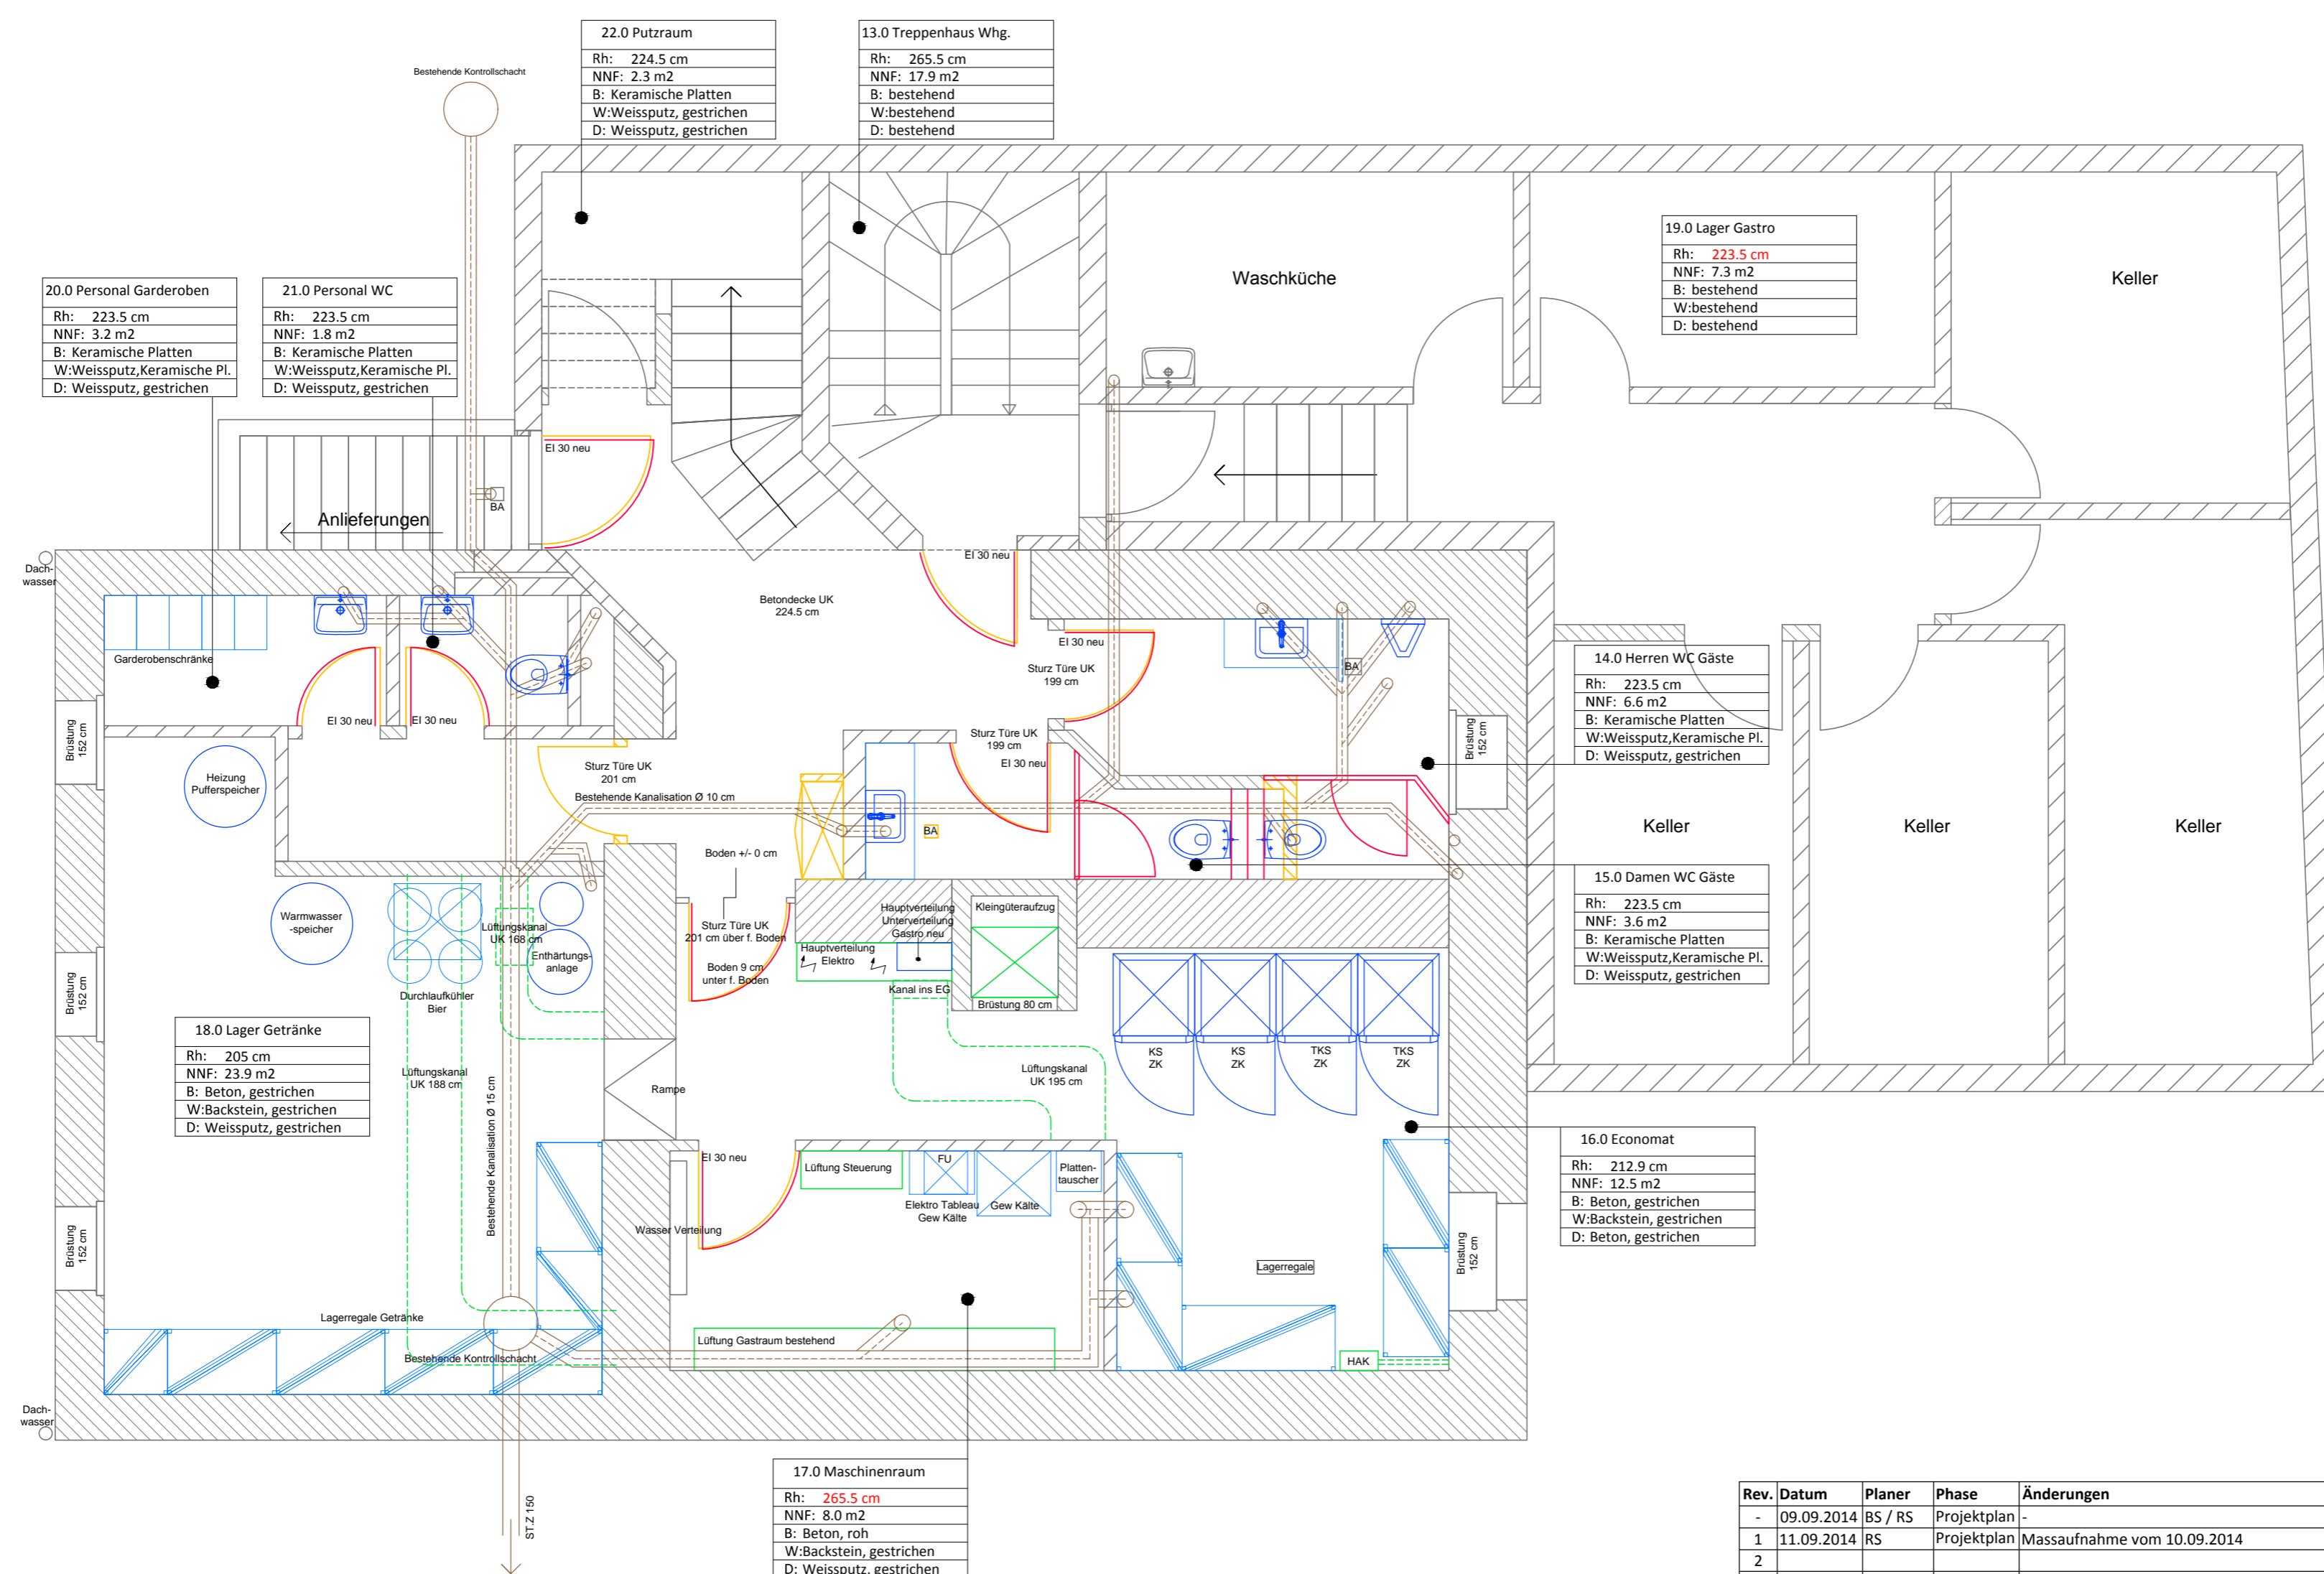

- Mauer Abbruch
- Bestehend
- Einrichtung bestehend
- Mauer neu

Rev.	Datum	Planer	Phase	Änderungen
-	09.09.2014	BS / RS	Projektplan	-
1	11.09.2014	RS	Projektplan	Massaufnahme vom 10.09.2014
2				
3				
4				
5				
6				

Restaurant Traube Tösstalstrasse 60, 8486 Rikon Untergeschoss	MST:	1:50	1. Rev		
	GEZ.	BS / RS	Gr.	A2	
	DAT.	13.08.2014	Nr.	F_2014_1382_01A	
		Obj. Nummer	71477		
		Ladenausbau Gaststättenbau Innenausbau	Moosburgstrasse 5, Postfach 188 CH-8307 Effretikon / ZH TEL 052/354 52 52, FAX 052/354 52 53 http://www.jegen.ch , E-Mail: info@jegen.ch		

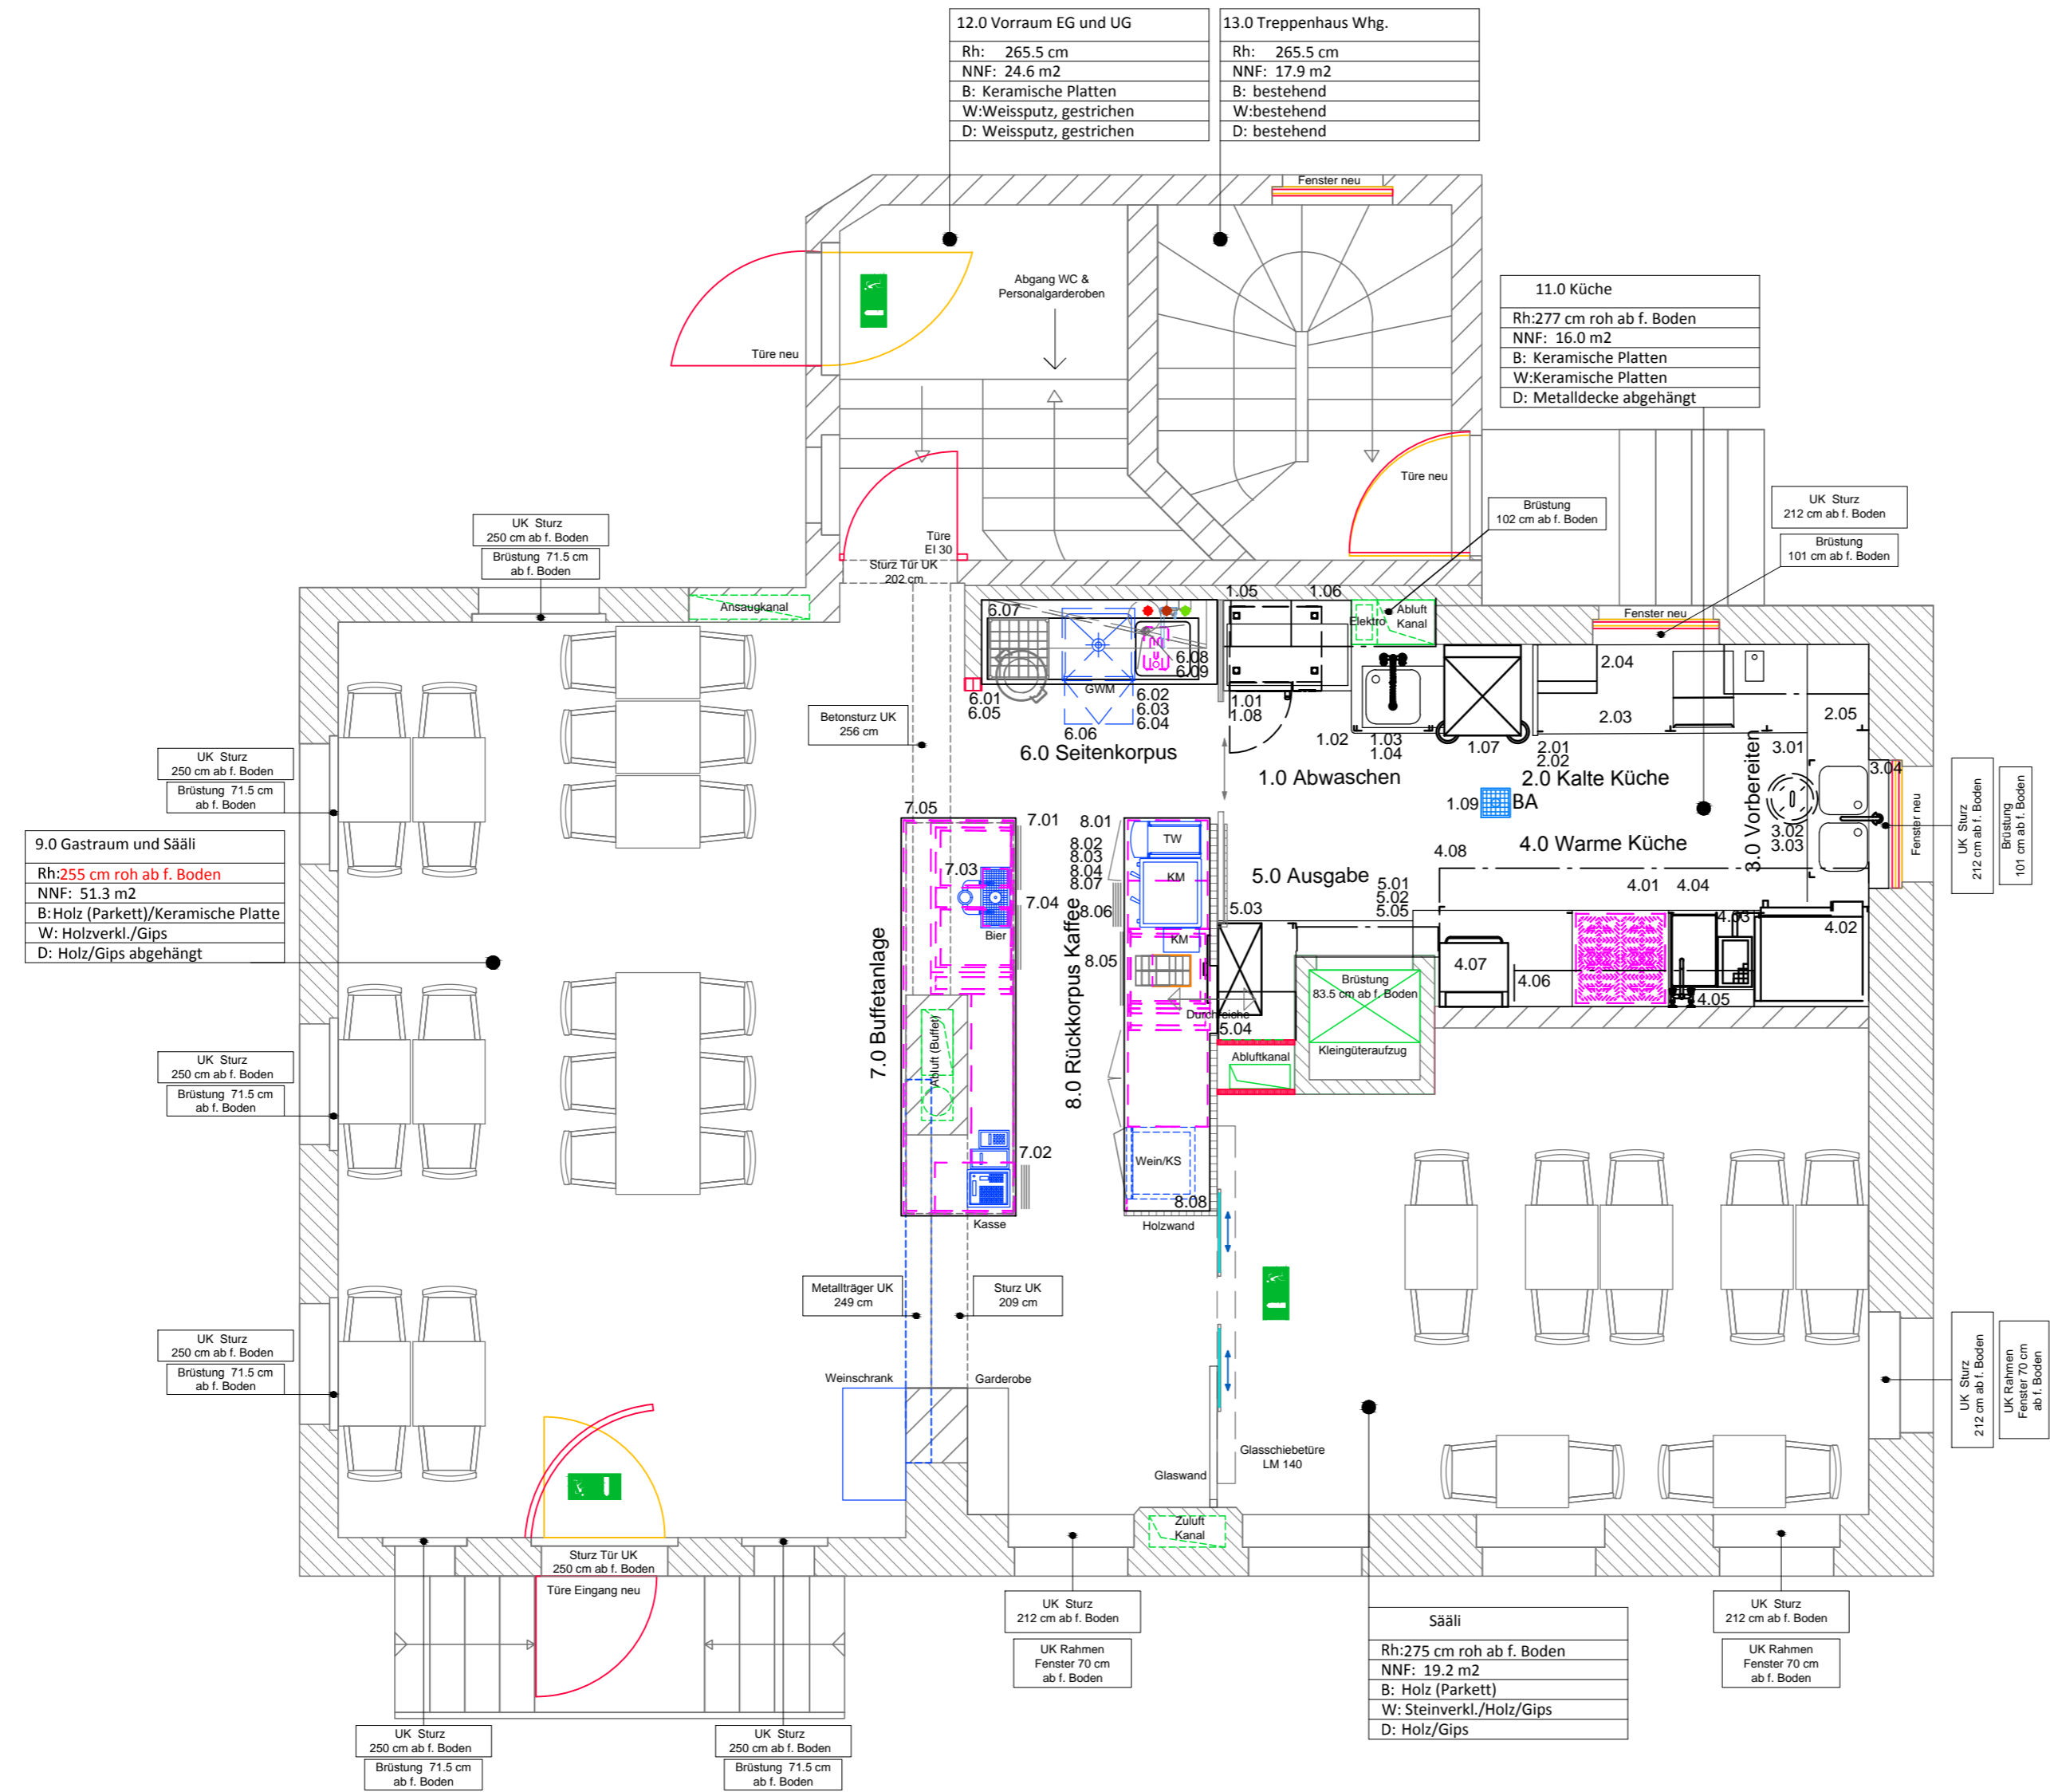

- Mauer Abbruch
- Bestehend
- Einrichtung bestehend
- Mauer neu

Rev.	Datum	Planer	Phase	Änderungen
-	09.09.2014	BS / RS	Projektplan	-
1	11.09.2014	RS	Projektplan	Massaufnahme vom 10.09.2014
2				
3				
4				
5				
6				

Restaurant Traube Tösstalstrasse 60, 8486 Rikon Erdgeschoss	MST:	1:50	1. Rev	
	GEZ.	BS / RS	Gr.	A2
	DAT.	13.08.2014	Nr.	F_2014_1382_02A
				Obj. Nummer 71477

	Ladenausbau Gaststättenbau Innenausbau	Moosburgstrasse 5, Postfach 188 CH-8307 Effretikon / ZH TEL 052/354 52 52, FAX 052/354 52 53 http://www.jegen.ch , E-Mail: info@jegen.ch


REST. TRAUBE RIKON KAT. NR. 4183

I. OBERGESCHOSS MSI Aⁿ 50

AB INNENARCHITEKTUR GEB. 12.3.88
 ARTHUR BÄCHTOLD
 RIETSTRASSE 1 8344 BÄRETSWIL TELEFON 01 938 2278
 REV. 22.6.88

PLNR 8486/4

Wasseranschluss-Bewilligung
 erteilt am 17.8.88
 Wasserkommission Zell

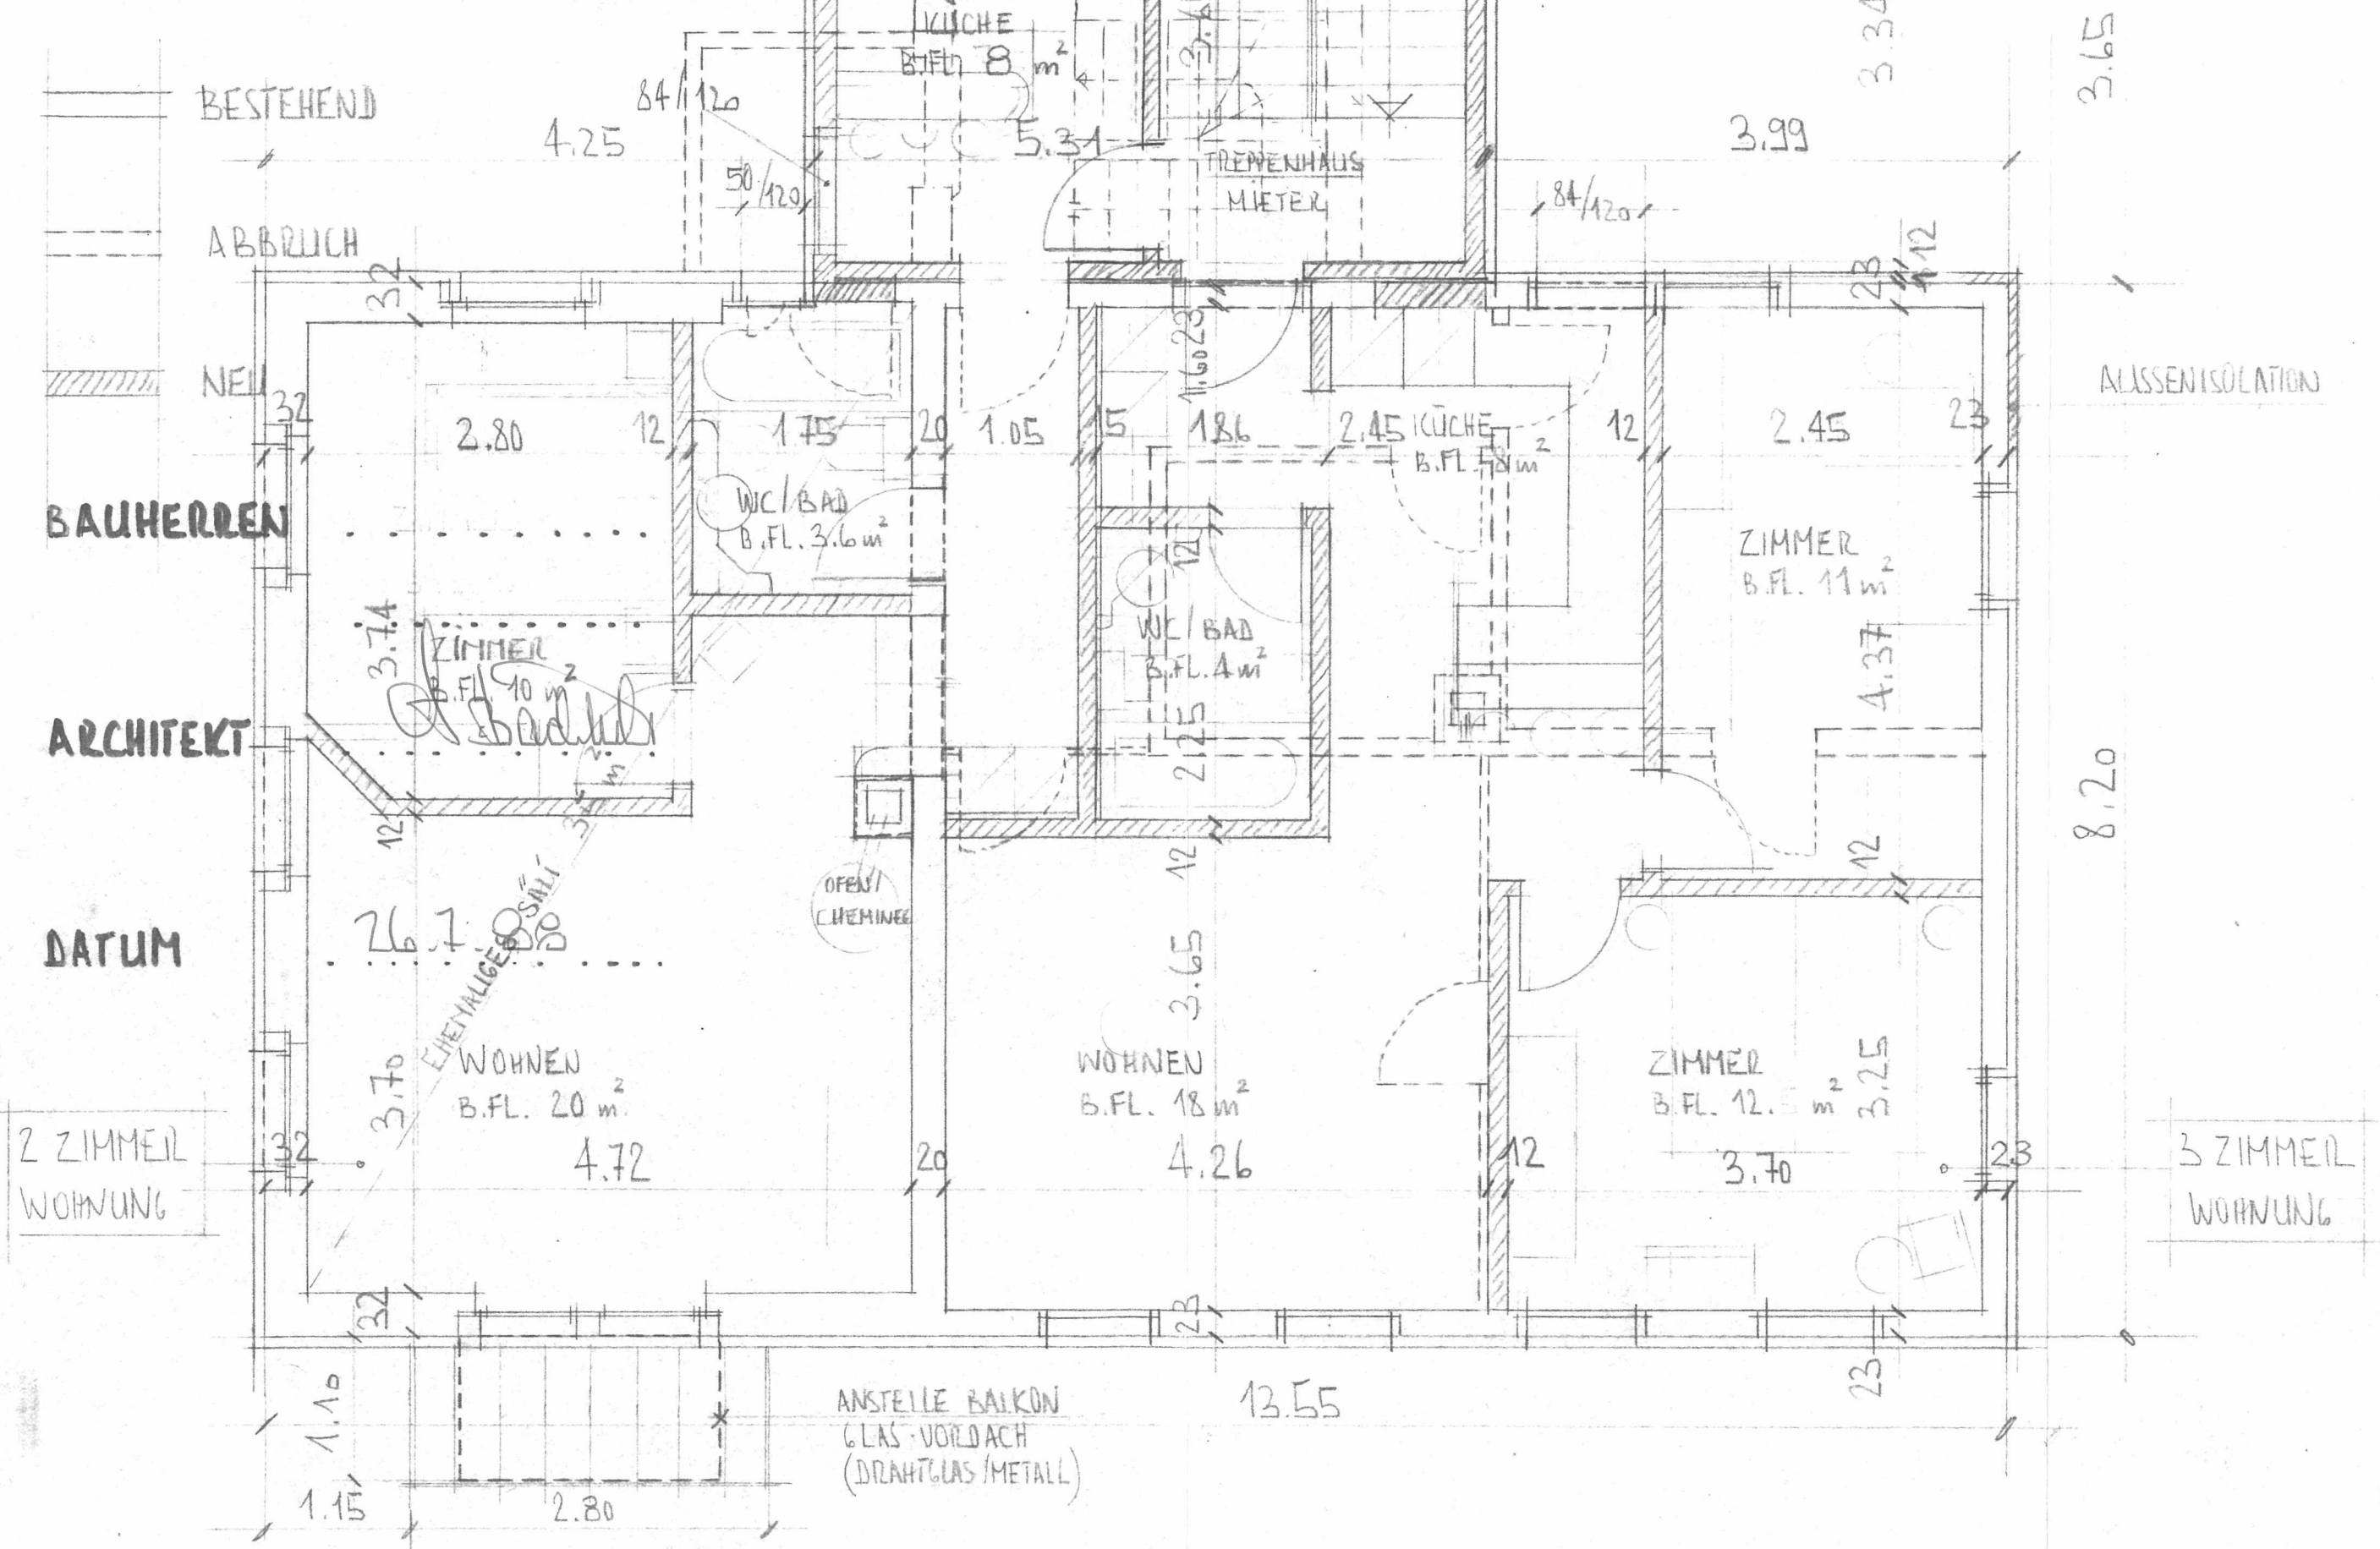


REST. TRAUBE RIKON KAT.NR. 4183

II. OBERGESCHOSS MST 1:50

AB INNENARCHITEKTUR GEZ. 12.3.88
ARTHUR BÄCHTOLD
RIETSTRASSE 1 8344 BÄRETSWIL TELEFON 01 939 22 79

PNR 8486/5

Wasseranschluss-Bewilligung
erteilt am 17.8.88
Wasserkommission Zell

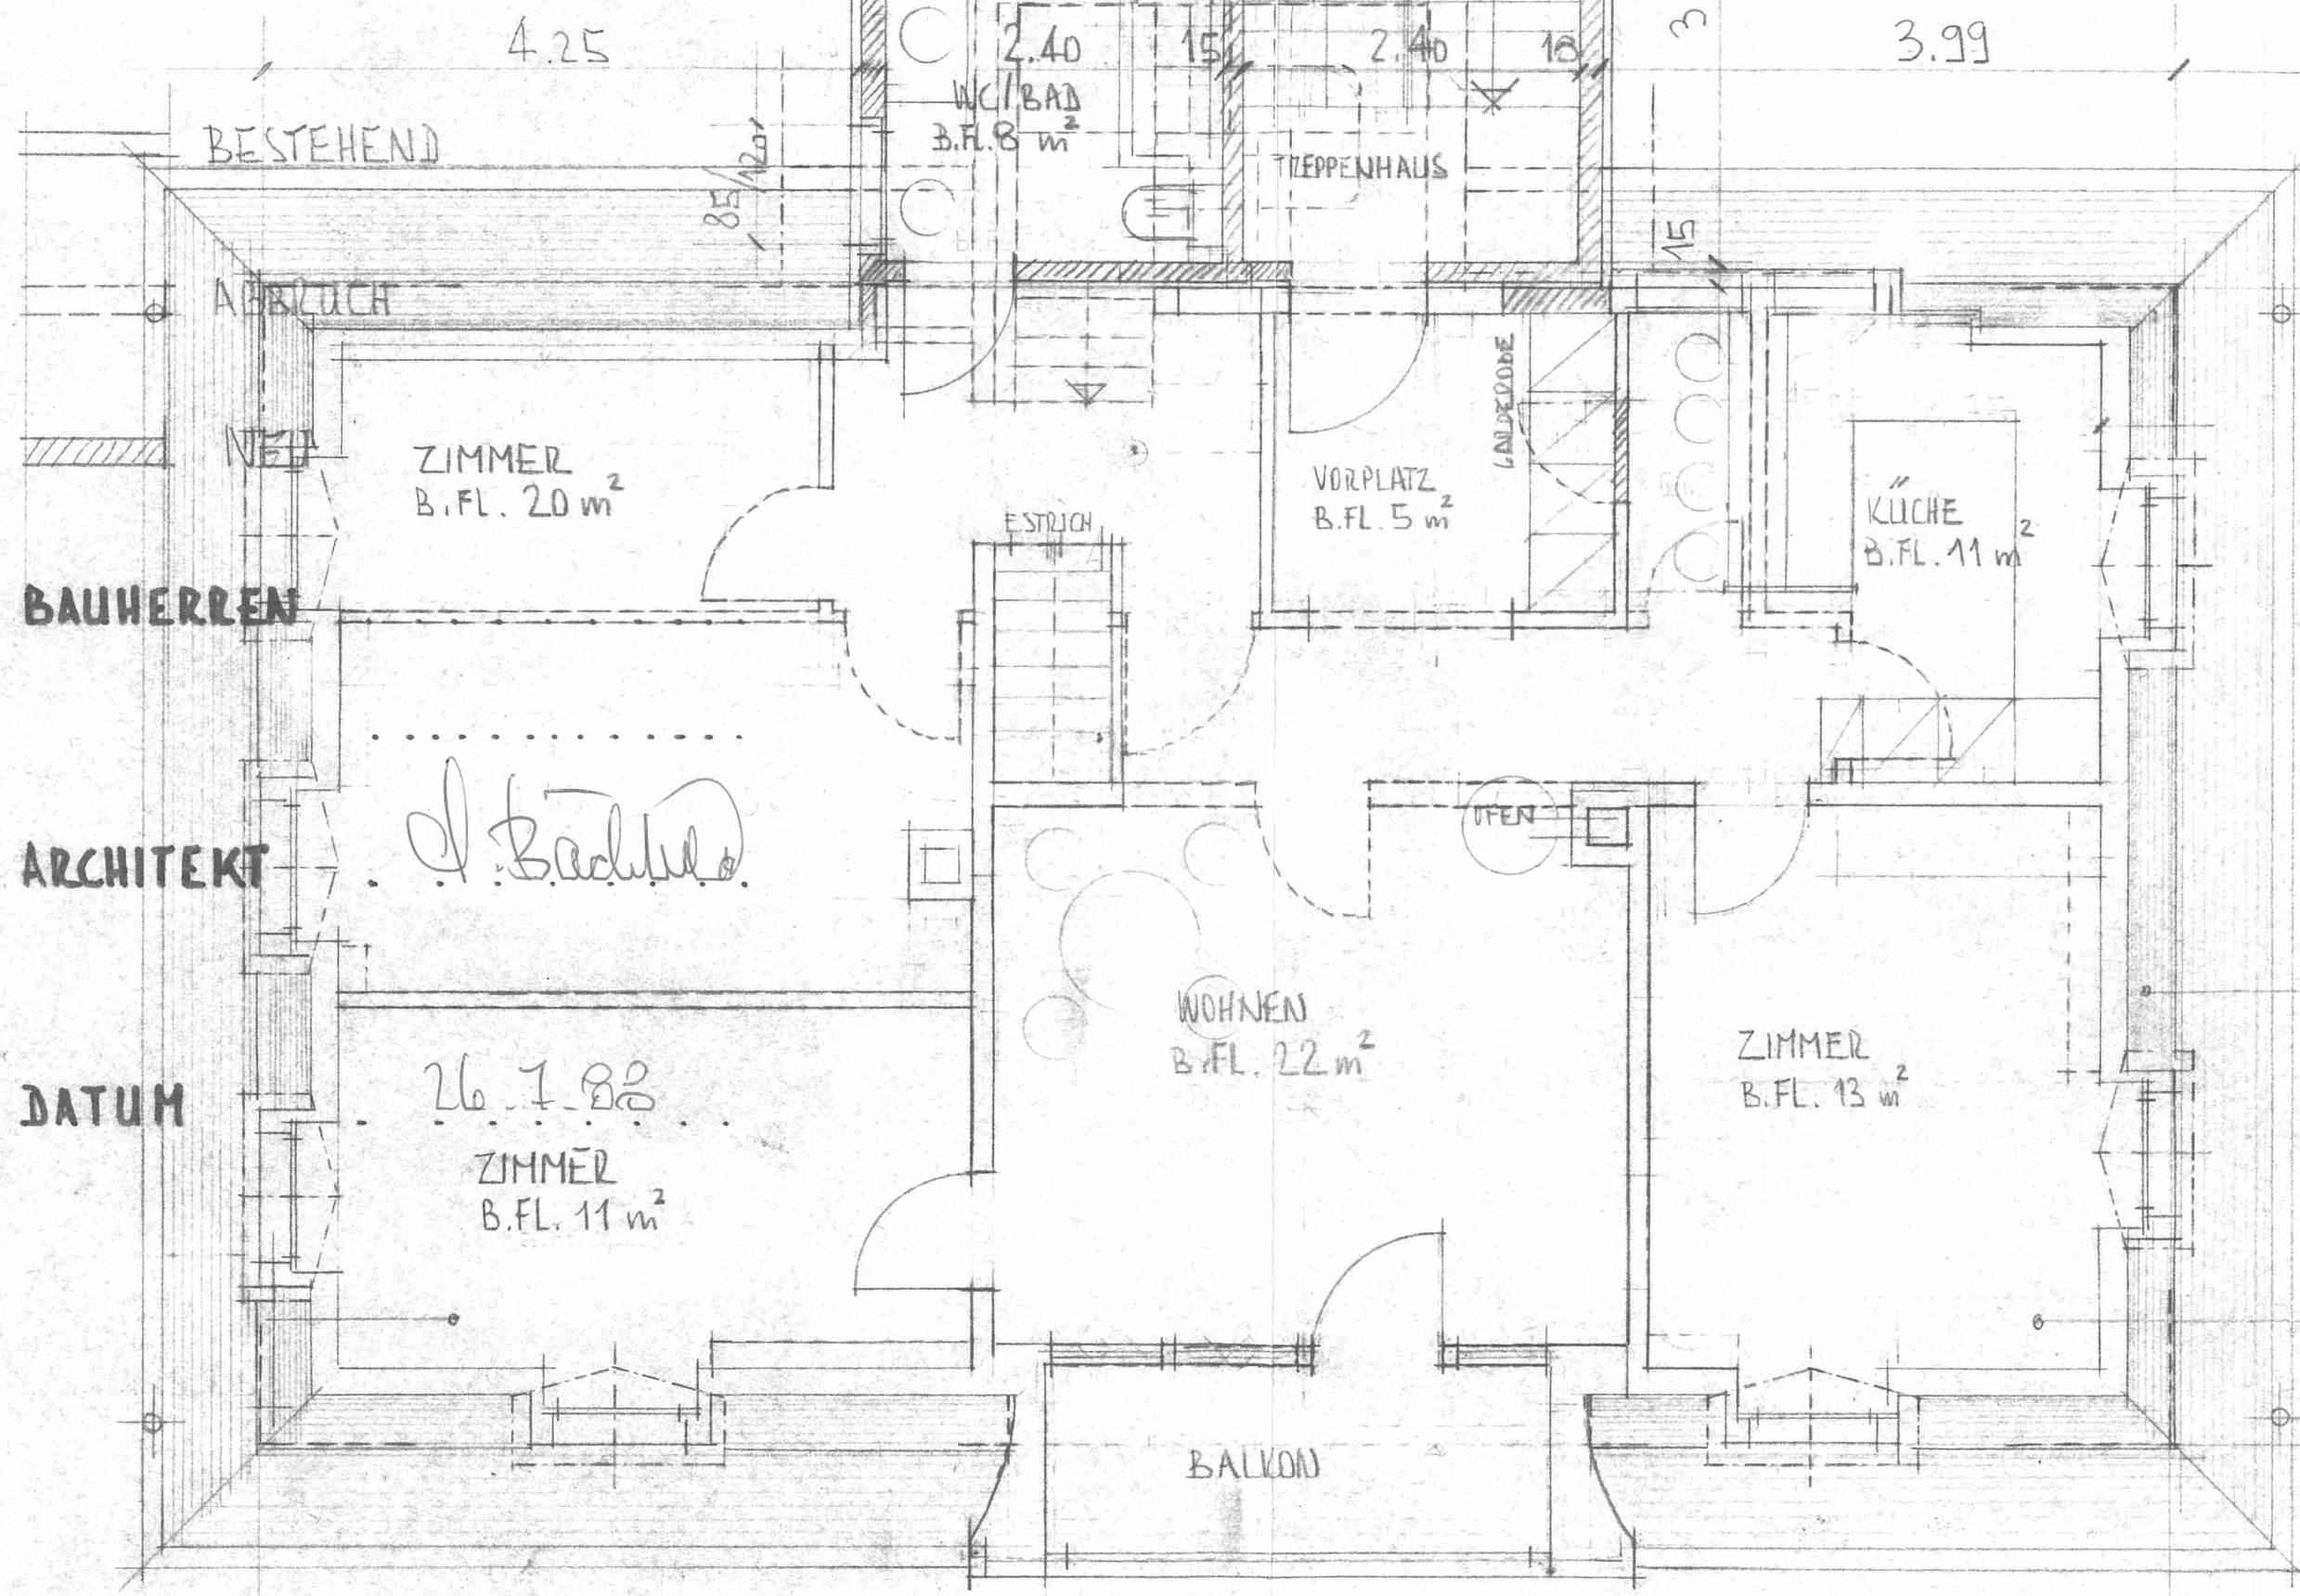

BAUHERREN

ARCHITEKT

DATUM

A. Bächtold

26.7.88

8.20

DACHSCHLÄGE

4 ZIMMER
WOHNUNG

13.55